
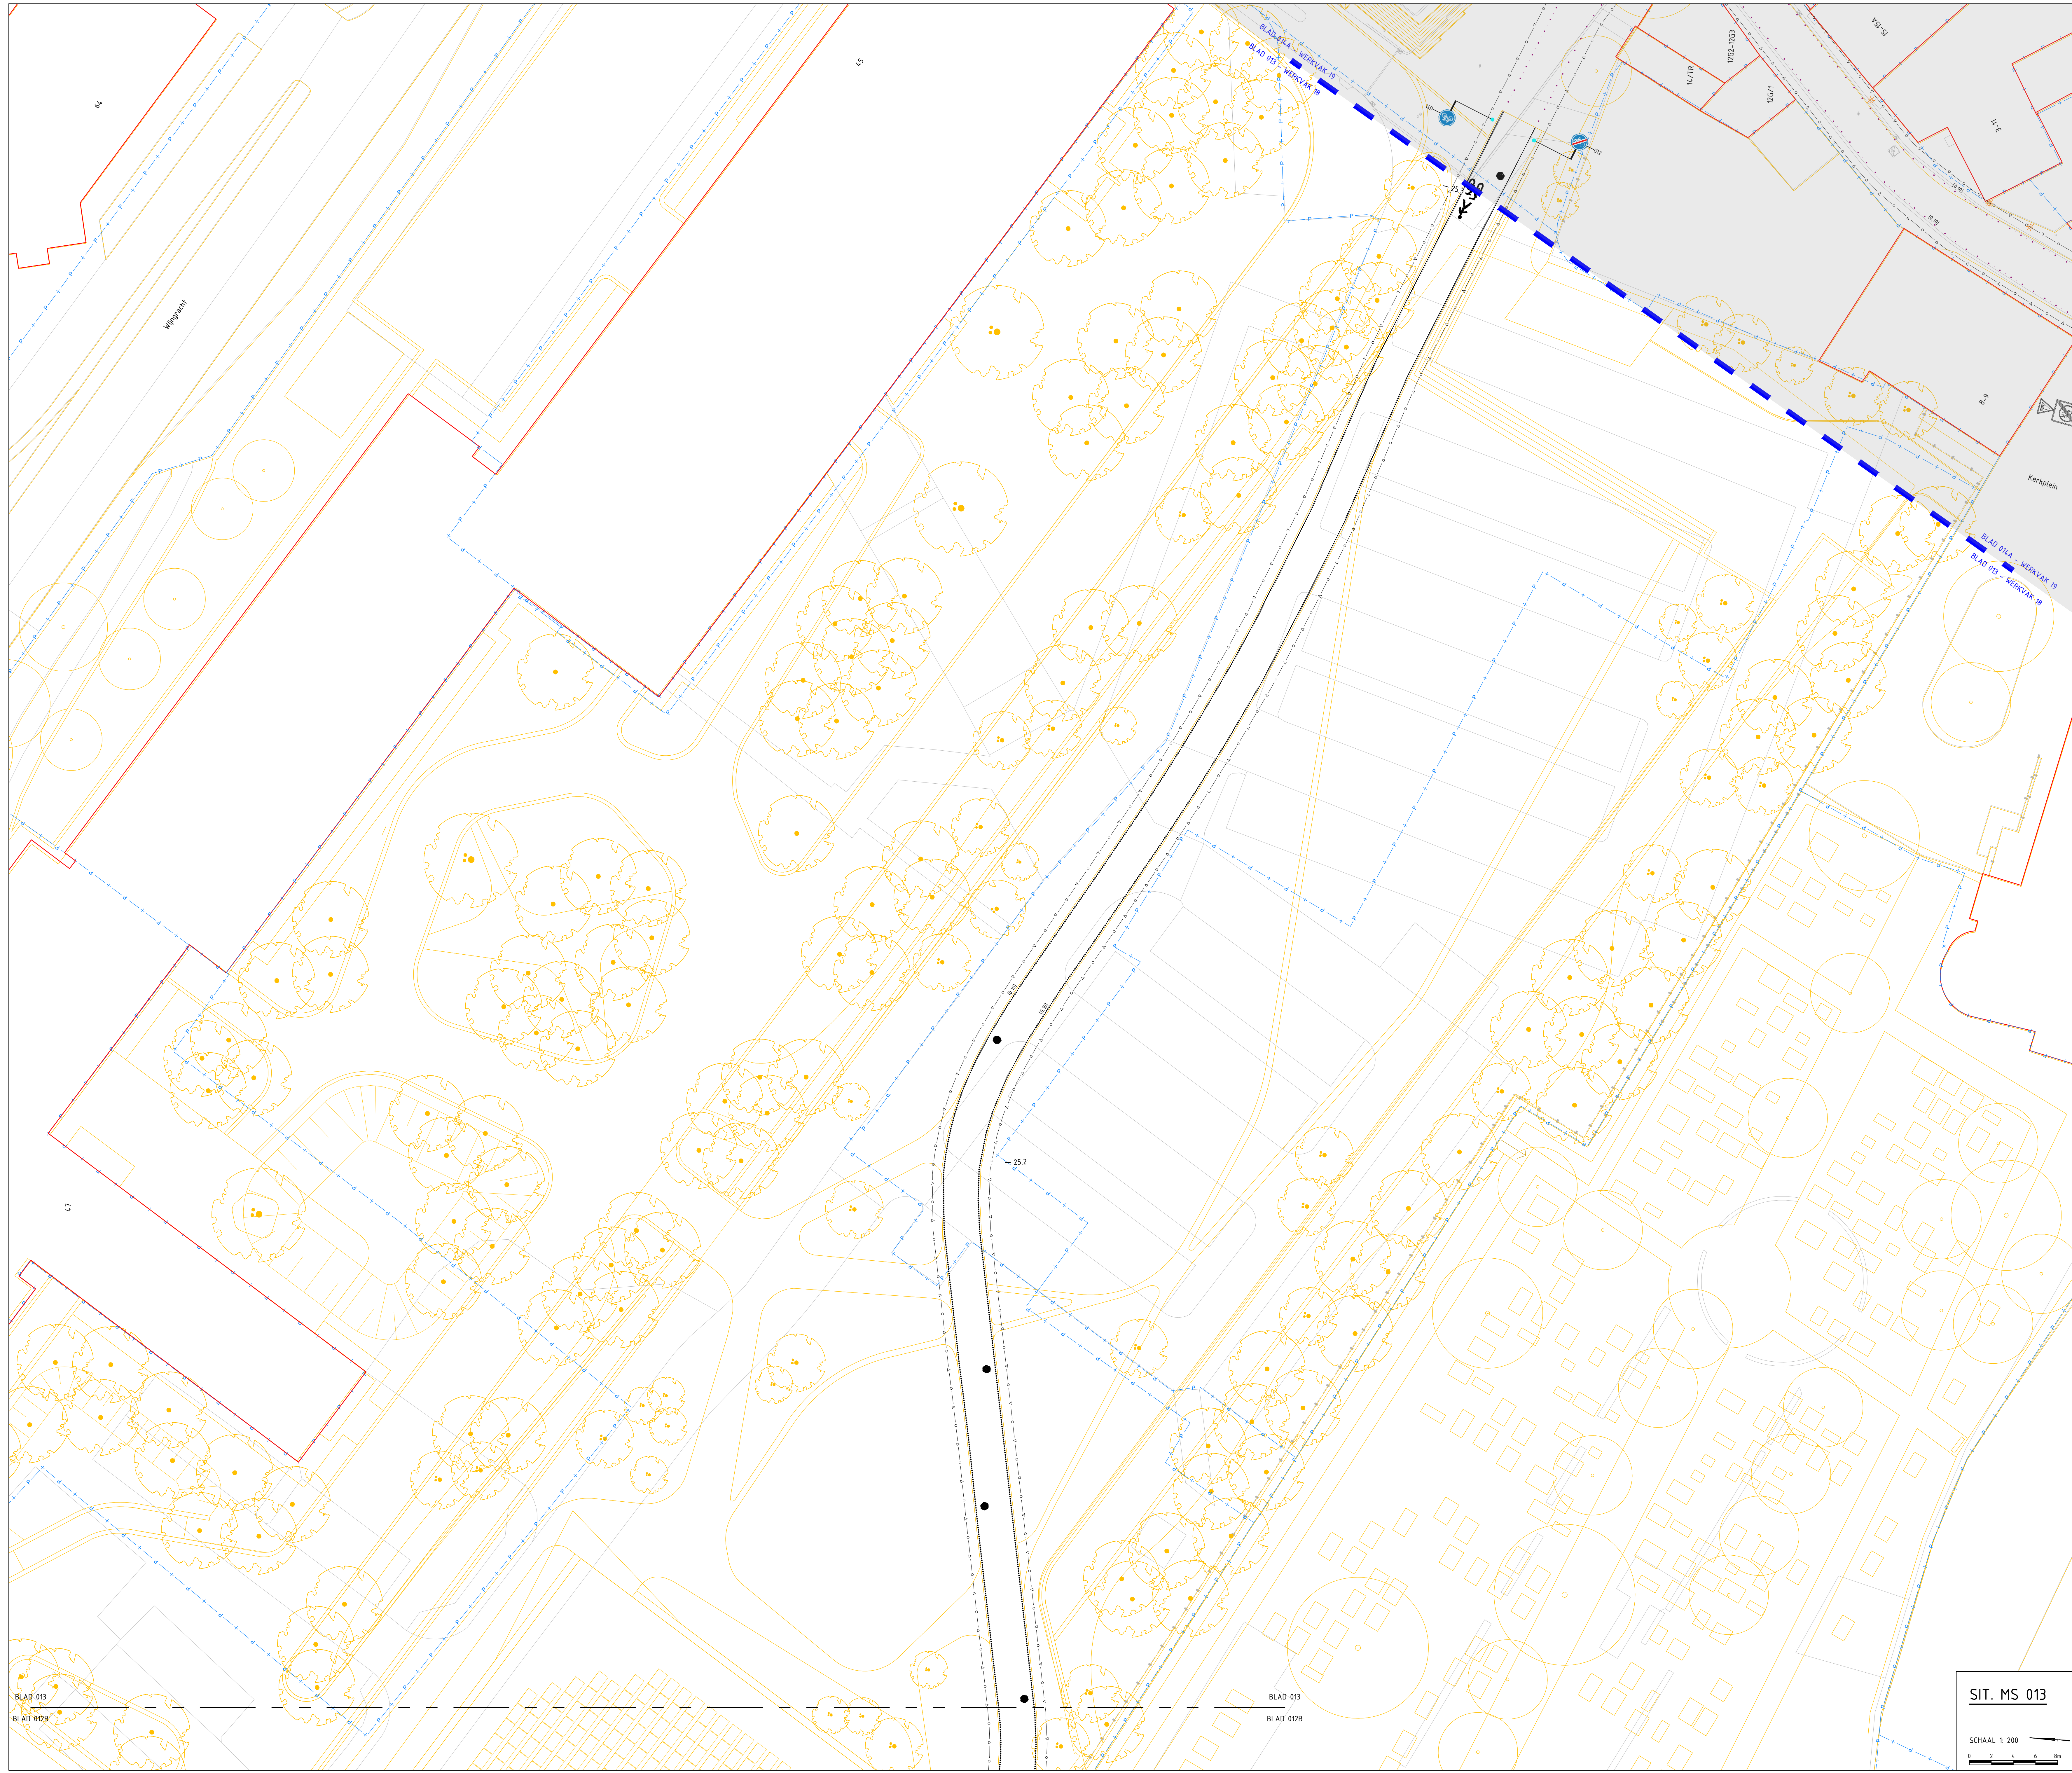 
 



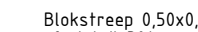

LEGENDA MARKERING & SIGNING

ALGEMEEN		TOEGEGANGEN	
	Werkvoetgrens		Ontwerp recent uitgevoerd
	Werkvoetgrens		Ontwerp derden (een Pankstadsroute scope)
	Nieuw ontwerp		Bestand waterspervlak
	Bestaande situatie		Loslooppaadb
	Bestaande bebouwing		Perceel derden
	Kadastrale grens		
	Gemeente grens		
	Markering		
Duif ———— Duif o Locatie duaringsproef			
Wijziging f.a.w. energie versie			

MARKERING			
	Driehoekswaarschuiging 0,30x3,00 m en 0,50x5,00 m type thermoplast (ca. 30 m dal)		Markering fiets op asfaltverharding (cf. detail 30)
	Bijrijders 0,50x5,00 m type thermoplast (ca. 30 m dal)		Markering bromfietz op asfaltverharding (cf. detail 30)
	Bijrijders 0,50x5,00 m (cf. detail 30)		Markering landbouwvoertuig op asfaltverharding (cf. detail 30)
	Markering 0,5-0,5 streep 0,10 m type thermoplast (ca. 30 m dal)		Markering ruiter op asfaltverharding (cf. detail 30)
	Markering 0,5-0,5 streep 0,10 m type thermoplast (ca. 30 m dal)		Markering voetganger op asfaltverharding (cf. detail 30)
	Markering verkeersdrempel op asfalt (cf. detail 300 + 792)		Markering voetganger met opasfaltverharding (cf. detail 308)
<u>Dornermarkering t.p.v. asfaltverharding, (cf. detail 30)</u>			

[illegible]

	2,70-3,00 streep 10,10 op befoetel incl. premakr stp 30cm, gebrad i.u.w. of fabriek	23 REIPAD	op asfaltverharding cf. detail 315
	Markering 0,50-0,50 streep 10,10 op befoetel incl. premakr stp 30cm, gebrad i.u.w. of fabriek	12 BERG	Markering mettering en PDI names op elementenverharding cf. detail 316
	Markering 0,30-2,70 streep 10,10 op befoetel incl. premakr stp 30cm, gebrad i.u.w. of fabriek		

BEBODING			
	Bord bevestigd op aan te brengen flenspaal cf. tabel 300		Bord bevestigd op aan te brengen leefwand
	Bord bevestigd op bestaande te handhaven flenspaal cf. tabel 300		Bord bevestigd op bestaande te handhaven leefwand
	Bord bevestigd op bestaande te verplaatsen flenspaal cf. tabel 300		Bord bevestigd op bestaande te verplaatsen leefwand
	Bord bevestigd aan te verwijderen flenspaal cf. tabel 300		Bord bevestigd aan te verwijderen leefwand

			Aan te brengen betording cf. detail 320
			Te handhaven betording
			Te verwijderen betording

GROENPLAN

   Te planten, handhaven of verwijderen boom

 Te planten bosschage

WEGMEUBILAIR / RUIMTERESERVERINGEN	
	Aan te brengen lichtmast
	Bestaande lichtmast verplaatsen
	Bestaande lichtmast handhaven
	Te verwijderen lichtmast

ALGEMENE OPMERKINGEN:

- Maken in series
- Hoofde in reekes t.a.v. AAP
- Vervolg naar volgende tekeningen zie documentenlijsting (G017554-MAX-21X)
- **Stuwingsnet infra tekening**
- **Ondergrondse infra tekening**
- **Begrenzings tekening**
- **Dwarsprofielen tekening**
- **Detailfoto**

Let op: Markeringen t.b.v. tekeningen werden te afziden aan alle ontwerpstaak op een aparte tekening overgezet

Xref lijst

```
Xref-DVE_1[LA_Keyplan-Bladverdeling_Fase A-E 1 op 200_v223.dwg]
Xref-DWT_1[LA_Ontwerp_Fase 0_v075.dwg]
Xref-DWT_1[LA_Ontwerp_Fase 0_v075.dwg]
Xref-NMM_1[LA_Woongebied_Fase 0_v011.dwg]
```

```
Xref-GZM_ILDL_Workgroups_Fase_0_v010.dwg
Xref-RVV_ILDL_RVV-Beoordelingen_Fase_0_v010.dwg
Xref-REP_ILDL_Bomenplan_v036.dwg
Xref-KAG_ILDL_KadastraleKaart_Fase_0_v004.dwg
Xref-GZM_ILDL_Groenzone_v003.dwg
Xref-ALM_ILDL_Afscheenplan_v011.dwg
Xref-REP_ILDL_BestaandeBomen_v032.dwg
```

```
Xref-GZM_ILA_Hatch Werksakken_v010.dwg
Xref-TXT_ILA_Verklaringen_v030.dwg
Xref-DWG_ILA_Oversproefen_Fase_0_v010.dwg
Xref-KWM_ILA_Kunstwerklocaties nieuw_v010.dwg
Xref-KWM_ILA_Kunstwerklocaties bestaand_v010.dwg
Xref-TXT_ILA_GO loaders_v010.dwg
Xref-TXT_ILA_Haflaereng_Fase_0_v010.dwg
Xref-TXT_ILA_Kunstwerken_v010.dwg
```

```
Xref-DWM_ILIA_01v007bse_C_v015.dwg
Xref-DWM_ILIA_Markierungen_Fase_C_v011.dwg
Xref-Crv_ILIA_Messingenstellen_v003.dwg
Xref-DWM_ILIA_Markierungen_Fase_E_v003.dwg
Xref-DWM_ILIA_01v007.dwg
```

OVERZICHTVIEW

Schaal 1:300000

0 300 600 900 1200m

FASE D 013

Schaal 1:5000

0 50 100 150 200m


Definitief

1.0	14-12-2022	Definitieve versie	MaK14	RaVo3	JoGo1	lVnA
Versie	Datum	Omschrijving	Opsteller	Gecontroleerd	Geautoriseerd	Vrijgegeven
Heijmans Infra BV						

Graafsebaan 67 5248 JT Rosmalen	Postbus 380 5240 AJ Rosmalen	T +31 (0)13 543 66 11	Documentsoort Tekening	Projectnummer G017554
------------------------------------	---------------------------------	-----------------------	------------------------	-----------------------

Parkstadroute Werkvak 18 – Markering & signing U0	Schaal	1:200
	Formaat	A0
	In	30 bladen, blad nr. 13
	Gemeten	

Deelgebied D 'Kerkrade'	Tekeningnummer	G017554-TEK-3573
Hectometring 25.16 tot 25.30	Versie	2.0

wijz. diverse aanpassingen



PERZICHTVIEW

Definitief			
2.0	07-02-2023	Tweede uitgave - div wijz. mark. & signing	MaK16
1.0	14-12-2022	Definitieve versie	MaK16
Versie Datum Omschrijving	MaK16 MaV03 JoGo1 JoGo1 IvMa IvMa		
Heijmans Infra BV		Opsteller	Gecontroleerd Geaccrediteerd Vrijgegeven
			
Gratiebaan 67 5248 J1 Rossum		Pictus 390 5240 AJ Rossum T +31 (0)13 543 66 11	
		Documentsoort Tekening Projectnummer G017554 Schaal 1:200 Formaat A0 In 30 bladen, blad nr. 13 Getekend	
Parkstadroute Werkvak 18 - Markering & signing UO Deelgebied D 'Kerkrade' Hectometring 25,6 tot 25,30		Tekeningnummer G017554 - TEK-3573 Versie 2.0	