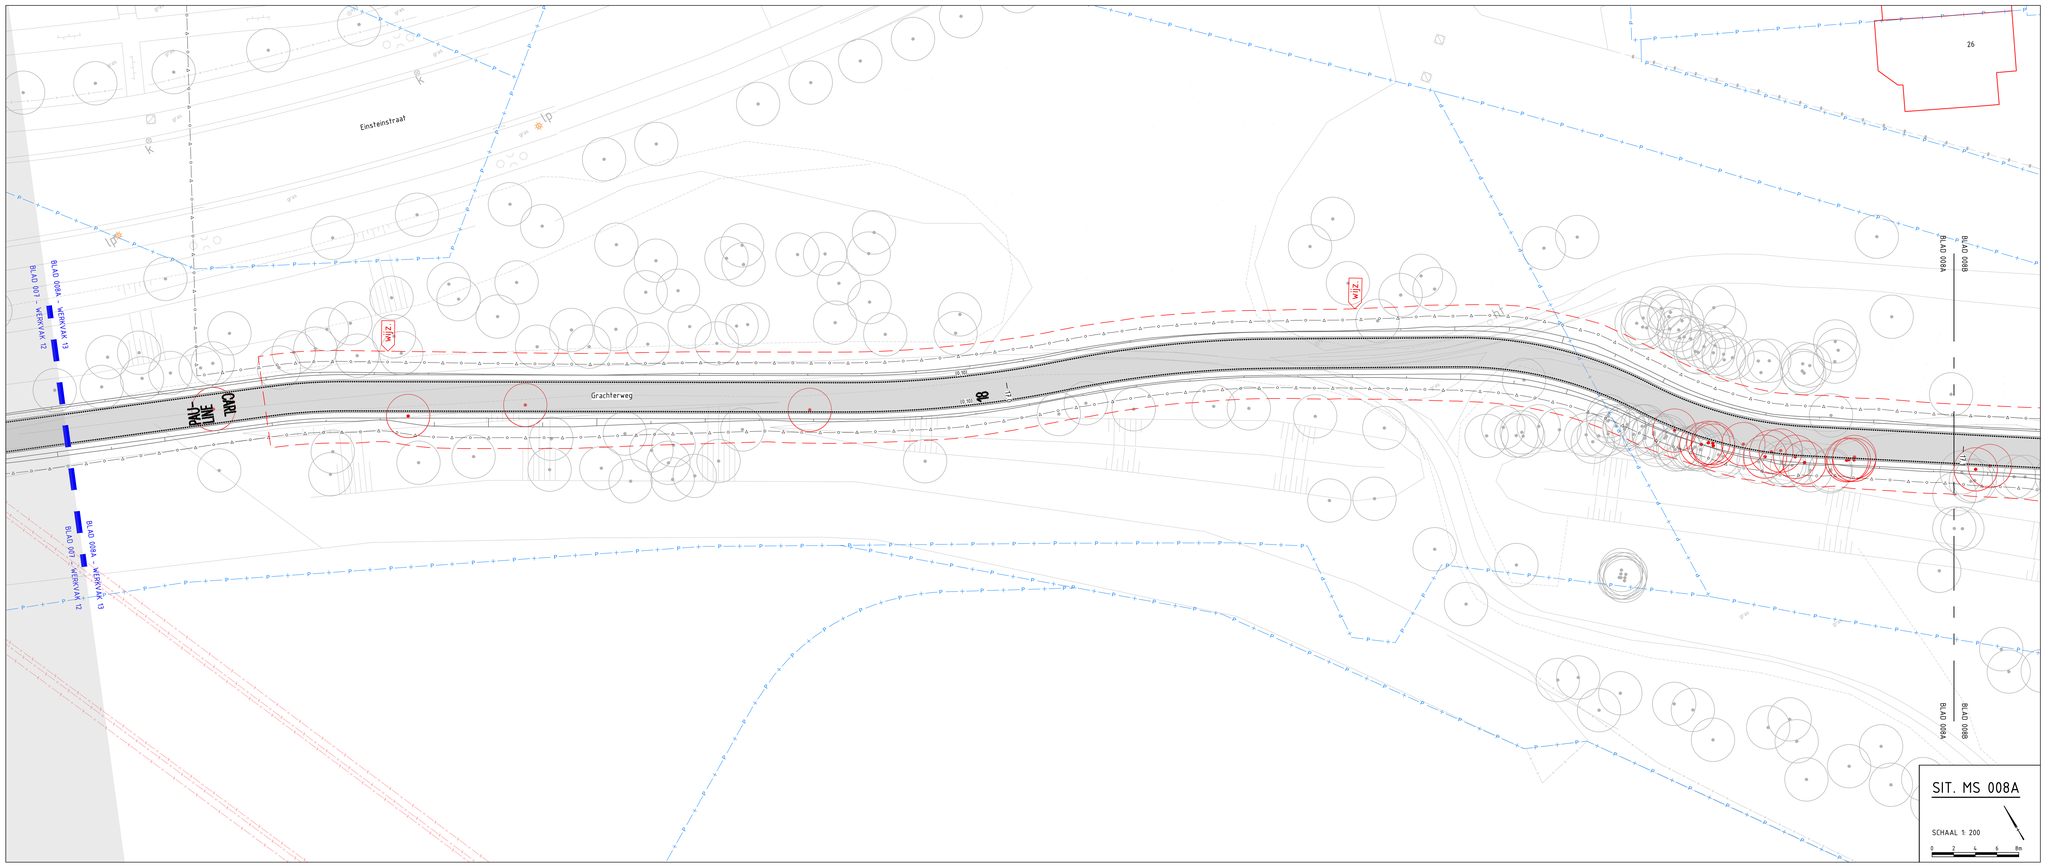

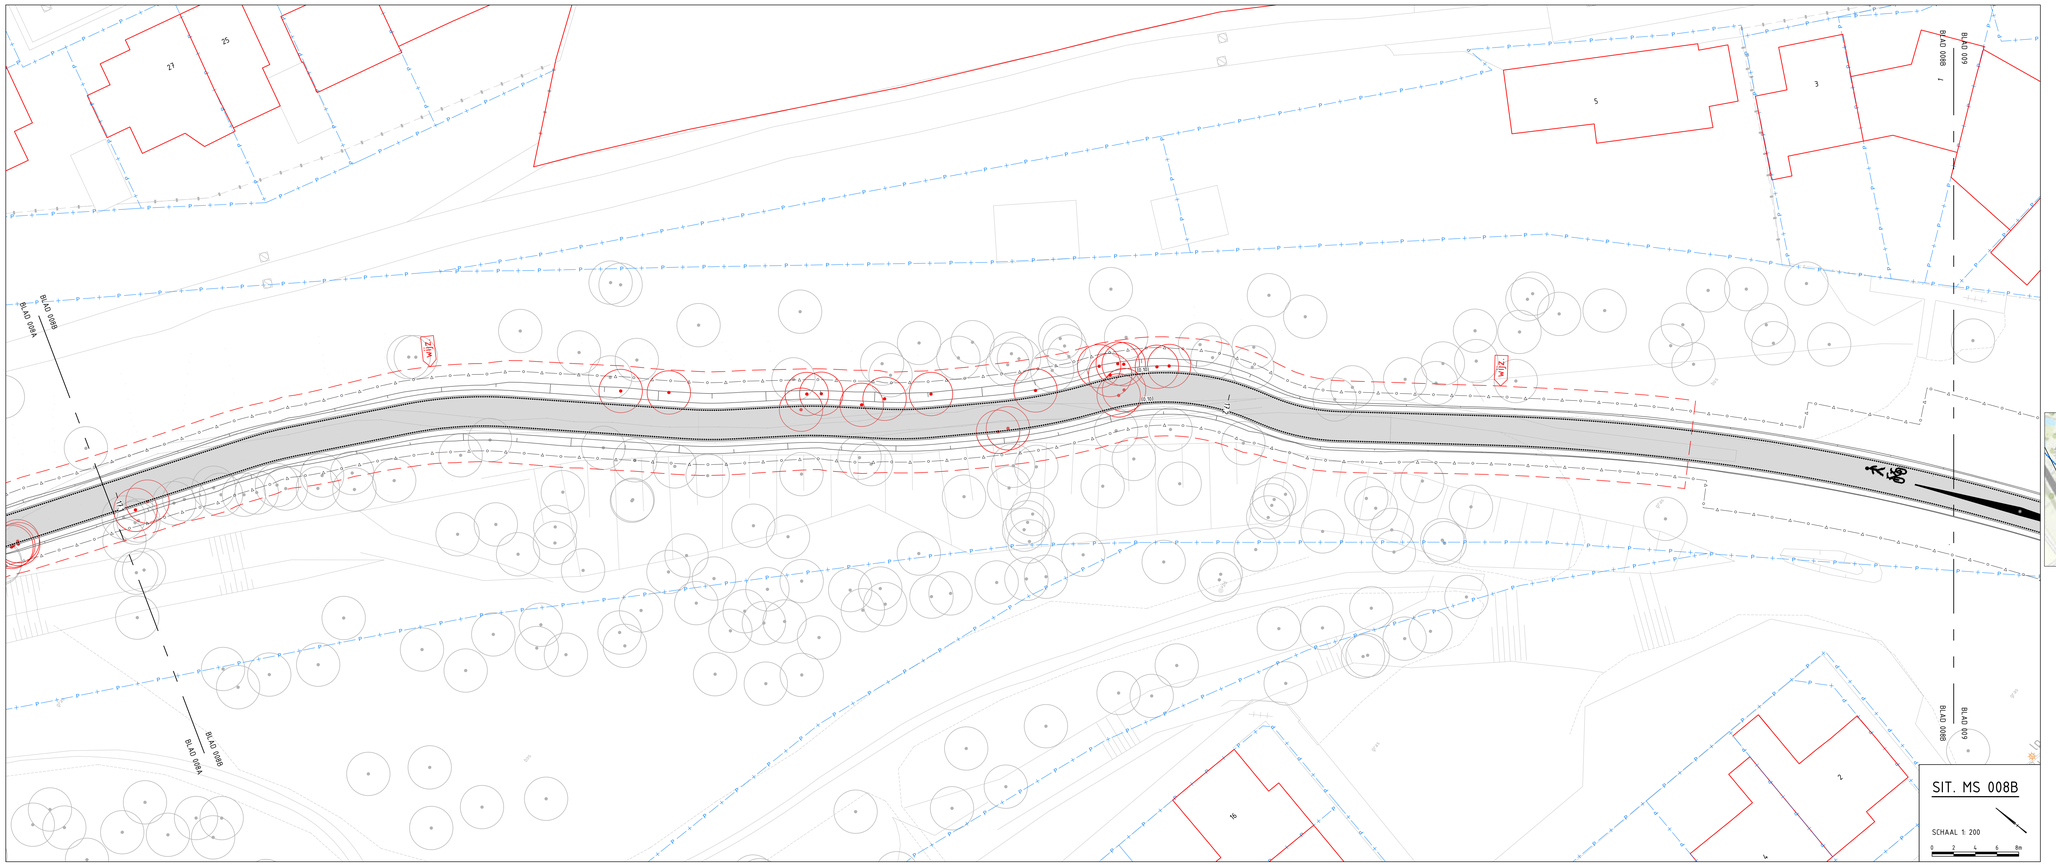

LEGENDA MARKERING & SIGNING

ALGEMEEN

- Werkgrens
- Werkvakgrens
- Nieuw ontwerp
- Bestaande situatie
- Bestaande bebouwing
- Kadastrale grens
- Gemeente grens
- As-built contour
- AFW005 — Afwijkingscontour incl. beschrijving (en inmeting)
- Meetvak
- Ontwerp recent uitgevoerd
- Ontwerp derden
  Geen Parkstadroute scope
- Bestaand wateroppervlak
- Loslooggebied
- Perceel derden
- DwP — DwP — Locatie dwarsprofiel
- wijz. — Wijziging t.o.v. vorige versie

MARKERING

- Driehoeksmarkering 0,30x0,30m en 0,50x0,50m type thermoplast (ca. 3mm dik)
- Blokstreep 0,50x0,50m type thermoplast (ca. 3mm dik)
- Blokstreep 0,50x0,50m dotmarkering cf. detail 301
- Markering 0,5–6,5 streep (0,10) type thermoplast (ca. 3mm dik)
- Markering 1-1 streep (0,10) type thermoplast (ca. 3mm dik)
- Markering verkeersdrempel en -plateau cf. detail 190 + 192

Dotmarkering t.p.v. asfaltverharding, cf. detail 302

- Kantmarkering (0,10), dots h.o.h. 40cm
- Kantmarkering (0,10), dots h.o.h. 120cm
- 2,70–0,30 streep (0,10)
- 0,50–0,50 streep (0,10)
- 0,30–2,70 streep (0,10)

Dotmarkering t.p.v. elementenverharding

- Kantmarkering op betonhegel, dots h.o.h. 40cm incl. premark slfp 10cm, gebrand in.h.w. of fabriek cf. detail 310
- Kantmarkering op betonhegel, dots h.o.h. 120cm incl. premark slfp 10cm, gebrand in.h.w. of fabriek cf. detail 311
- 2,70–0,30 streep (0,10) op betonhegel incl. premark slfp 10cm, gebrand in.h.w. of fabriek
- Markering 0,50–0,50 streep (0,10) op betonhegel incl. premark slfp 10cm, gebrand in.h.w. of fabriek
- Markering 0,30–2,70 streep (0,10) op betonhegel incl. premark slfp 10cm, gebrand in.h.w. of fabriek

- Markering fiets op asfaltverharding cf. detail 303
- Markering bromfiets op asfaltverharding cf. detail 304
- Markering landbouwverkeer op asfaltverharding cf. detail 305
- Markering ruiter op asfaltverharding cf. detail 306
- Markering voetganger op asfaltverharding cf. detail 307
- Markering snelheidsremmer op asfaltverharding cf. detail 308
- Markering verdrijvingsvlak cf. detail 309
- Markering pijlen op asfaltverharding cf. detail 310
- Markering pijlen op elementenverharding cf. detail 311
- Markering zonepoort op asfaltverharding cf. detail 313
- Markering blikvangschicht op asfaltverharding cf. detail 314
- 23 RIETPAD — Markering metrering op asfaltverharding; markering POI en concessie namen op asfalt- en elementenverharding cf. detail 315
- 12 — Markering metrering op elementenverharding cf. detail 316

BEBORDING

- Bord bevestigd op aan te brengen flespaal cf. detail 320
- Bord bevestigd op bestaande te handhaven flespaal cf. detail 320
- Bord bevestigd op bestaande te verplaatsen flespaal cf. detail 320
- Bord bevestigd aan te verwijderen flespaal cf. detail 320
- Aan te brengen bebording cf. detail 320
- Te handhaven bebording
- Te verwijderen bebording
- Bord bevestigd op aan te brengen lichtmast
- Bord bevestigd op bestaande te handhaven lichtmast
- Bord bevestigd op bestaande te verplaatsen lichtmast
- Bord bevestigd aan te verwijderen lichtmast

GROENPLAN

- Te planten, handhaven of verwijderen boom
- Te planten bosschage

WEGMEUBILAIR / RUIMTERESERVERINGEN

- Aan te brengen lichtmast
- Bestaande lichtmast handhaven
- Bestaande lichtmast verplaatsen
- Te verwijderen lichtmast

ALGEMENE OPMERKINGEN:

- Maten in meters
- Hoogte in meters t.o.v. NAP
- Verwijzing naar bijbehorende tekeningen zie documentenplanning (G017554-MAX-21291)
  - Bovengrondse infra tekening
  - Ondergrondse infra tekening
  - Bepalingen tekening
  - Dwarsprofielen tekening
  - Detailboek

Let op: Markeringen t.b.v. hectometrering worden na afronden van alle ontwerpvakken op een separate tekening ontworpen

Xref lijst

Xref-DWM_LELA_Ontwerp_Fase C_v025.dwg
Xref-DWM_LELA_Verharding_v027.dwg
Xref-WMR_LELA_Weginrichting_Fase C_v029.dwg
Xref-DTM_LELA_Hoogtemodel_Fase C_v030.dwg
Xref-DWM_LELA_Markeringen_Fase C_v031.dwg
Xref-GDM_LELA_Werkgrens_Fase C_v017.dwg
Xref-RVV_LELA_RVV-Bebordingen_Fase C_v018.dwg
Xref-TRT_LELA_Maatvoering_Fase C_v027.dwg
Xref-BEP_LELA_Bermen plan_v050.dwg
Xref-KAD_LELA_Kadastrale kaart_Fase C_v006.dwg
Xref-GDM_LELA_Sneden_v051.dwg
Xref-ALM_LELA_Alignement_v022.dwg
Xref-BEP_LELA_Bestaande bomen_v041.dwg
Xref-RLM_LELA_Rollering_Fase C_v014.dwg
Xref-DWI_LELA_Keyplan+Rollering_Fase A-E 1 op 200_v026.dwg
Xref-GDM_LELA_Match Werkvakken_v013.dwg
Xref-DWM_LELA_Markeringen_Fase A_v014.dwg
Xref-TRT_LELA_DV-baanlijn_v012.dwg
Xref-DWM_LELA_Markeringen_Fase B_v016.dwg
Xref-DWM_LELA_Markeringen_Fase B_v019.dwg
Xref-KWM_LELA_Kunstwerkcicaties nieuw_v004.dwg
Xref-KWM_LELA_Kunstwerkcicaties bestand_v005.dwg
Xref-DWM_LELA_Bezant uitgevoerd_v003.dwg
Xref-TRT_LELA_Verklaringen_v042.dwg
Xref-DWM_LELA_Markeringen_Fase D_v012.dwg
Xref-DWM_LELA_Ontwerp_Fase D_v017.dwg
Xref-DVI_LELA_Wijzigingspijlen_v010.dwg

GO! GEEN ONGEVALLEN

OVERZICHTVIEW
Schaal 130000
0 300 600 900 1200m

FASE C 008
Schaal 1:5000
0 50 100 150 200m

Definitief

Versie	Datum	Omschrijving	Opsteller	Gecontroleerd	Geautoriseerd	Vrijgegeven
3.0	29-09-2023	Derde uitgave – wijz. tracé t.b.v. bomen	MaKl14	RaVo3	JoGo1	IvMa
2.0	11-05-2023	Tweede uitgave – div. wijzigingen	MaKl14	RaVo3	JoGo1	IvMa
1.0	31-03-2023	Definitieve versie	MaKl14	RaVo3	JoGo1	IvMa

Heijmans Infra BV
Graafsebaan 67
5248 JT Rosmalen
Postbus 380
5240 AJ Rosmalen
T +31 (0)73 543 66 11

heijmans

Parkstadroute
Werkvak 13 - Markering & signing UO
Deelgebied C 'Landgraaf'
Hectometrering 16.92 tot 17.26

Documentsoort	Tekening
Projectnummer	G017554
Schaal	1:200
Formaat	A0
In	29 bladen, blad nr. 8
Gemeten	
Tekeningnummer	G017554-TEK-3546
Versie	3.0

Bestandsnaam: S:\G\G017554\Werk\G017554_C_Fase C_Landgraaf_Bestanden_Ontwerp\Werk_Ontwerpen\G017554_C_Werkvak 13_Markering & signing_UO_v3.0.dwg