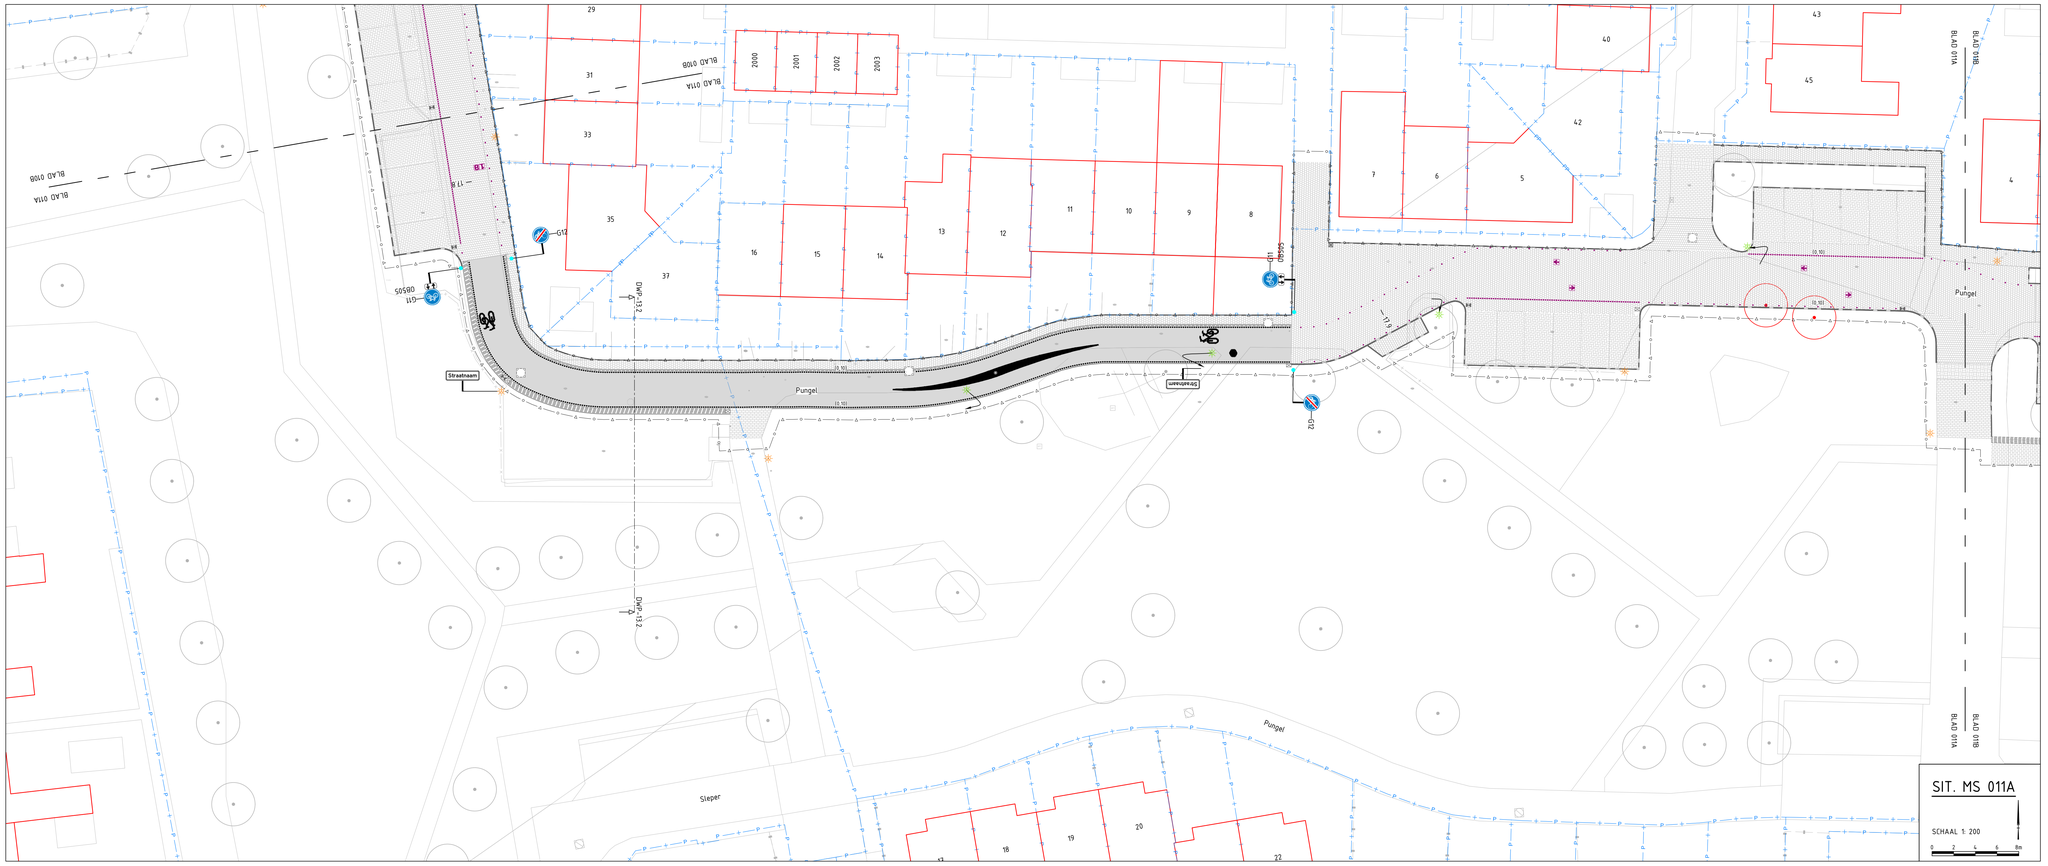

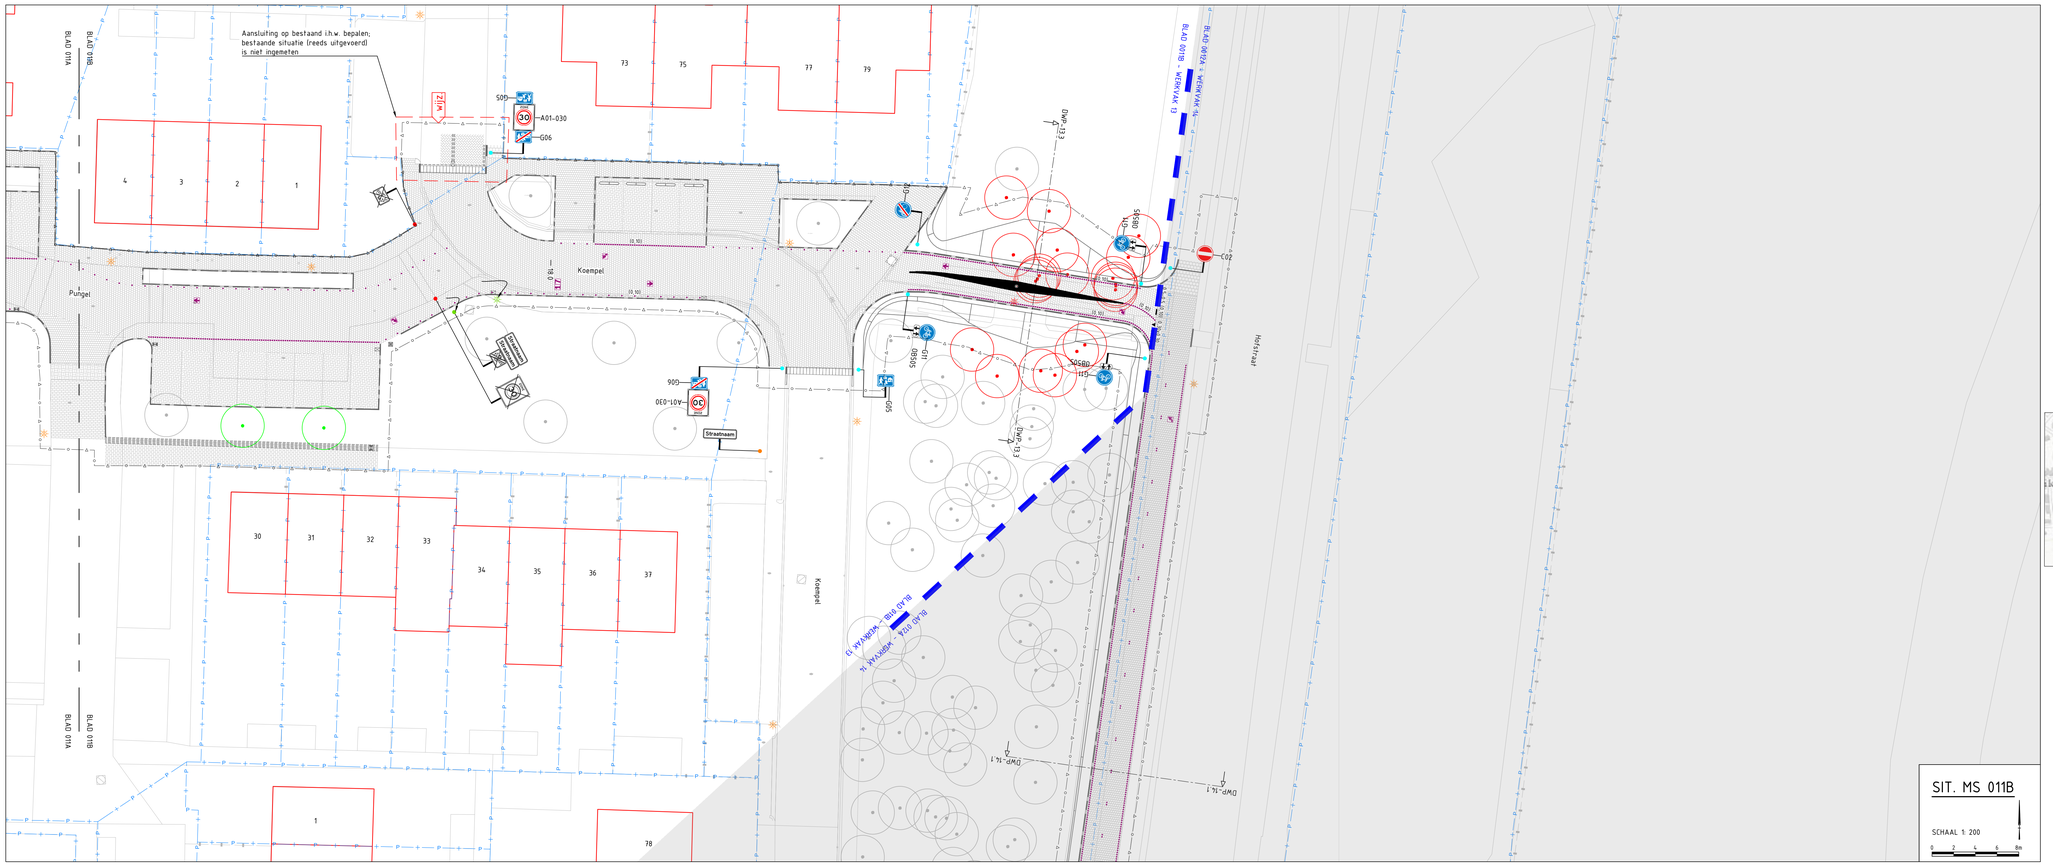

LEGENDA MARKERING & SIGNING

ALGEMEEN

- Werkgrens
- Werkvakgrens
- Nieuw ontwerp
- Bestaande situatie
- Bestaande bebouwing
- Kadastrale grens
- Gemeente grens
- As-built contour
- Afwijkingscontour incl. beschrijving (en inmeting)
- Meetraing
- Ontwerp recent uitgevoerd
- Ontwerp derden
  Geen Parkstadroute scope
- Bestaand wateroppervlak
- Perceel derden
- Locatie dwarsprofiel
- Wijziging t.o.v. vorige versie

MARKERING

- Driehoeksmarkering 0,30x0,30m en 0,50x0,50m type thermoplast (ca. 3mm dik)
- Blokstreep 0,50x0,50m type thermoplast (ca. 3mm dik)
- Blokstreep 0,50x0,50m dotmarkering cf. detail 301
- Markering 0,5–6,5 streep (0,10) type thermoplast (ca. 3mm dik)
- Markering 1-1 streep (0,10) type thermoplast (ca. 3mm dik)
- Markering verkeersdrempel en -plateau cf. detail 190 + 192

Dotmarkering t.g.v. asfaltverharding, cf. detail 302

- Kantmarkering (0,10), dots h.o.h. 40cm
- Kantmarkering (0,10), dots h.o.h. 120cm
- 2,70–0,30 streep (0,10)
- 0,50–0,50 streep (0,10)
- 0,30–2,70 streep (0,10)

Dotmarkering t.g.v. elementenverharding

- Kantmarkering op betonhegel, dots h.o.h. 40cm incl. premark s/tp 10cm, gebrand in.h.w. of fabriek cf. detail 310
- Kantmarkering op betonhegel, dots h.o.h. 120cm incl. premark s/tp 10cm, gebrand in.h.w. of fabriek cf. detail 311
- 2,70–0,30 streep (0,10) op betonhegel incl. premark s/tp 10cm, gebrand in.h.w. of fabriek
- Markering 0,50–0,50 streep (0,10) op betonhegel incl. premark s/tp 10cm, gebrand in.h.w. of fabriek
- Markering 0,30–2,70 streep (0,10) op betonhegel incl. premark s/tp 10cm, gebrand in.h.w. of fabriek

- Markering fiets op asfaltverharding cf. detail 303
- Markering bromfiets op asfaltverharding cf. detail 304
- Markering landbouwverkeer op asfaltverharding cf. detail 305
- Markering ruiter op asfaltverharding cf. detail 306
- Markering voetganger op asfaltverharding cf. detail 307
- Markering snelheidsremmer op asfaltverharding cf. detail 308
- Markering verdrijvingsvlak cf. detail 309
- Markering pijlen op asfaltverharding cf. detail 310
- Markering pijlen op elementenverharding cf. detail 311
- Markering zonepoort op asfaltverharding cf. detail 313
- Markering blikseminschicht op asfaltverharding cf. detail 314
- Markering 23 RIETPAD — Markering metrering op asfaltverharding; markering POI en concessie namen op asfalt- en elementenverharding cf. detail 315
- Markering metrering op elementenverharding cf. detail 316

BEBORDING

- Bord bevestigd op aan te brengen flespaal cf. detail 320
- Bord bevestigd op bestaande te handhaven flespaal cf. detail 320
- Bord bevestigd op bestaande te verplaatsen flespaal cf. detail 320
- Bord bevestigd aan te verwijderen flespaal cf. detail 320
- Aan te brengen bebording cf. detail 320
- Te handhaven bebording
- Te verwijderen bebording

- Bord bevestigd op aan te brengen lichtmast
- Bord bevestigd op bestaande te handhaven lichtmast
- Bord bevestigd op bestaande te verplaatsen lichtmast
- Bord bevestigd aan te verwijderen lichtmast

GROENPLAN

- Te planten, handhaven of verwijderen boom
- Te planten bosschage

WEGMEUBILAIR / RUIMTERESERVERINGEN

- Aan te brengen lichtmast
- Bestaande lichtmast handhaven
- Bestaande lichtmast verplaatsen
- Te verwijderen lichtmast

ALGEMENE OPMERKINGEN:

- Maten in meters
- Hoogte in meters t.o.v. NAP
- Verwijzing naar bijbehorende tekeningen zie documentenplanning (G017554-MAX-21291)
  - Bovengrondse infra tekening
  - Ondergrondse infra tekening
  - Beplantings tekening
  - Dwarsprofielen tekening
  - Detailboek

Xref lijst

Xref-DWM_LELA_Ontwerp_Fase C_v002.dwg
Xref-DWM_LELA_Verkeersborden_v001.dwg
Xref-DWM_LELA_Wegmeubilair_Fase C_v001.dwg
Xref-GDN_LELA_Inmetingen_BGT_Fase C_v001.dwg
Xref-DWM_LELA_Markeringen_Fase C_v003.dwg
Xref-GDN_LELA_Werkgrens_Fase C_v003.dwg
Xref-RVV_LELA_RVV-Bebordingen_Fase C_v003.dwg
Xref-TKT_LELA_Maatvoering_Fase C_v006.dwg
Xref-BEP_LELA_Bermen plan_v002.dwg
Xref-KAD_LELA_Kadastrale kaart_Fase C_v006.dwg
Xref-GDN_LELA_Grenzen_v003.dwg
Xref-ALM_LELA_Alignement_v003.dwg
Xref-BEP_LELA_Beplantde bomen_v043.dwg
Xref-INR_LELA_Rioolring_Fase C_v005.dwg
Xref-DVK_LELA_KeyplanStalkeerdeling_Fase A-E 1 op 200_v027.dwg
Xref-GDN_LELA_Hatch Werkvakken_v014.dwg
Xref-DWM_LELA_Ontwerp_Fase C_v007.dwg
Xref-TKT_LELA_GS loaders_v002.dwg
Xref-DWM_LELA_Markeringen_Fase B_v016.dwg
Xref-DWM_LELA_Ontwerp_Fase B_v016.dwg
Xref-KWK_LELA_Kunstwerkkolaties nieuw_v004.dwg
Xref-KWK_LELA_Kunstwerkkolaties bestand_v005.dwg
Xref-DWM_LELA_Recent uitgevoerd_v003.dwg
Xref-TKT_LELA_Verklaringen_v047.dwg
Xref-DWM_LELA_Markeringen_Fase D_v014.dwg
Xref-DWM_LELA_Ontwerp_Fase D_v020.dwg
Xref-DVK_LELA_Wijzigingspijlen_v024.dwg

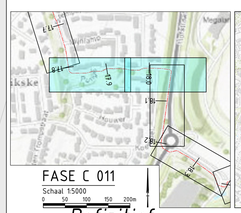

FASE C 011
Schaal 1:5000
0 50 100 150 200m

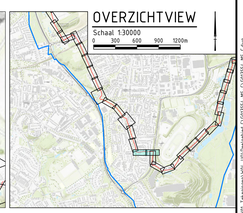

Definitief

Versie	Datum	Omschrijving	Opsteller	Gecontroleerd	Geauthoriseerd	Vrijgegeven
7.0	21-01-2025	Zevende uitgave - wijz. aansluiting Koempel	MaKl14	RaVo3	JoGo1	IvMa
6.0	09-01-2025	Zesde uitgave - div. wijzigingen	MaKl14	RaVo3	JoGo1	IvMa
5.0	05-11-2024	Vijfde uitgave - toev. G11 + OB505	MaKl14	RaVo3	JoGo1	IvMa
4.0	11-10-2024	Vierde uitgave - keermuur vervallen	MaKl14	RaVo3	JoGo1	IvMa
3.0	10-11-2023	Derde uitgave - aanpassing doorsteek	MaKl14	RaVo3	JoGo1	IvMa
1.0	31-03-2023	Definitieve versie	MaKl14	RaVo3	JoGo1	IvMa

Heijmans Infra BV
Graafsebaan 67
5248 JT Rosmalen
Postbus 380
5240 AJ Rosmalen
T +31 (0)73 543 66 11

heijmans

Parkstadroute

Werkvak 13 - Markering & signing UO
Deelgebied C 'Landgraaf'
Hectometrering 17.80 tot 18.15

Documentsoort	Tekening
Projectnummer	G017554
Schaal	1:200
Formaat	A0
In	29 bladen, blad nr. 11
Gemeten	
Tekeningnummer	G017554-TEK-3549
Versie	7.0

GO! GEEN ONGEVALLEN

Bestandslocatie: S:\Projecten\Parkstadroute_G017554_Landgraaf\Werkvak_13\Ontwerp\Tekeningen\Markering\G017554-TEK-3549.dwg