LEGENDA MARKERING & SIGNING

ALGEMEEN

- Werkgrens
- Werkvakgrens
- Nieuw ontwerp
- Bestaande situatie
- Bestaande bebouwing
- Kadastrale grens
- Gemeente grens
- As-built contour
- Afwijkingscontour incl. beschrijving (en inmeting)
- Metrering
- Ontwerp recent uitgevoerd
- Ontwerp derden
  Geen Parkstadroute scope
- Bestaand wateroppervlak
- Loslooggebied
- Perceel derden
- Locatie dwarsprofiel
- Wijziging t.o.v. vorige versie

MARKERING

- Driehoeksmarkering 0,30x0,30m en 0,50x0,50m
  type thermoplast (ca. 3mm dik)
- Blokstreep 0,50x0,50m
  type thermoplast (ca. 3mm dik)
- Blokstreep 0,50x0,50m dotmarkering
  cf. detail 301
- Markering 0,5–0,5 streep (0,50)
  type thermoplast (ca. 3mm dik)
- Markering 1-1 streep (0,50)
  type thermoplast (ca. 3mm dik)
- Markering verkeersdrempel en -plateau
  cf. detail 190 + 192

Dotmarkering t.g.v. asfaltverharding, cf. detail 302

- Kantmarkering (0,50), dots h.o.h. 40cm
- Kantmarkering (0,50), dots h.o.h. 120cm
- 2,70–0,30 streep (0,50)
- 0,50–0,50 streep (0,50)
- 0,30–2,70 streep (0,50)

Dotmarkering t.g.v. elementenverharding

- Kantmarkering op betontegel, dots h.o.h. 40cm
  incl. premark sfg 10cm, gebrand i.h.w. of fabriek
  cf. detail 312
- Kantmarkering op betontegel, dots h.o.h. 120cm
  incl. premark sfg 10cm, gebrand i.h.w. of fabriek
  cf. detail 312
- 2,70–0,30 streep (0,50) op betontegel
  incl. premark sfg 10cm, gebrand i.h.w. of fabriek
- Markering 0,50–0,50 streep (0,50) op betontegel
  incl. premark sfg 10cm, gebrand i.h.w. of fabriek
- Markering 0,30–2,70 streep (0,50) op betontegel
  incl. premark sfg 10cm, gebrand i.h.w. of fabriek

- Markering fiets op asfaltverharding
  cf. detail 303
- Markering bromfiets op asfaltverharding
  cf. detail 304
- Markering landbouwverkeer op asfaltverharding
  cf. detail 305
- Markering ruiter op asfaltverharding
  cf. detail 306
- Markering voetganger op asfaltverharding
  cf. detail 307
- Markering snelheidsremmer op asfaltverharding
  cf. detail 308
- Markering verdrijvingsvlak
  cf. detail 309
- Markering pijlen op asfaltverharding
  cf. detail 310
- Markering pijlen op elementenverharding
  cf. detail 311
- Markering zonepoort op asfaltverharding
  cf. detail 313
- Markering blikseninschicht op asfaltverharding
  cf. detail 314
- Markering metrering op asfaltverharding;
  markering POI en concessie namen op asfalt- en elementenverharding
  cf. detail 315
- Markering metrering op elementenverharding
  cf. detail 316

BEBORDING

- Bord bevestigd op aan te brengen flespaal
  cf. detail 320
- Bord bevestigd op bestaande te handhaven flespaal
  cf. detail 320
- Bord bevestigd op bestaande te verplaatsen flespaal
  cf. detail 320
- Bord bevestigd aan te verwijderen flespaal
  cf. detail 320
- Aan te brengen bebording
  cf. detail 330
- Te handhaven bebording
- Te verwijderen bebording
- Bord bevestigd op aan te brengen lichtmast
- Bord bevestigd op bestaande te handhaven lichtmast
- Bord bevestigd op bestaande te verplaatsen lichtmast
- Bord bevestigd aan te verwijderen lichtmast

GROENPLAN

- Te planten, handhaven of verwijderen boom
- Te planten bosschage

WEGMEUBILAIR / RUIMTERESERVERINGEN

- Aan te brengen lichtmast
- Bestaande lichtmast handhaven
- Bestaande lichtmast verplaatsen
- Te verwijderen lichtmast

ALGEMENE OPMERKINGEN:

- Maten in meters
- Hoogte in meters t.o.v. NAP
- Verwijzing naar bijbehorende tekeningen zie documentenplanning (G017554-MAK-21219)
  - Bovengrondse infra tekening
  - Ondergrondse infra tekening
  - Beplantings tekening
  - Dwarsprofielen tekening
  - Detailboek

Let op: Markeringen t.b.v. hectometrering worden na afronden van alle ontwerpvakken op een separate tekening ontworpen

Xref lijst

Xref-DWM_LELA_Ontwerp_Fase C_v023.dwg
Xref-DWM_LELA_Verkeersborden_v010.dwg
Xref-WMK_LELA_Wegmarkering_Fase C_v008.dwg
Xref-DTM_LELA_Inmeting_C_BGT_Fase C_v009.dwg
Xref-DWM_LELA_Markeringen_Fase C_v015.dwg
Xref-GZM_LELA_Werkgrens_Fase C_v015.dwg
Xref-RVV_LELA_RVV-Bebording_Fase C_v011.dwg
Xref-TXT_LELA_Maatvoering_Fase C_v025.dwg
Xref-BEP_LELA_Bermen plan_v04.dwg
Xref-KAD_LELA_Kadastrale kaart_Fase C_v006.dwg
Xref-GZM_LELA_Grenzen_v003.dwg
Xref-ALM_LELA_Alignement_v020.dwg
Xref-BEP_LELA_Beplanting bomen_v039.dwg
Xref-RLM_LELA_Rioolering_Fase C_v010.dwg
Xref-OVE_LELA_KeyplanBlokverdeling_Fase A-E 1 op 200_v025.dwg
Xref-GZM_LELA_Match Werkvakken_v010.dwg
Xref-DTM_LELA_Inmeting_C_BGT_Fase C_v019.dwg
Xref-TXT_LELA_GO leaders_v012.dwg
Xref-DWM_LELA_Markeringen_Fase B_v016.dwg
Xref-DWM_LELA_Ontwerp_Fase B_v019.dwg
Xref-KWM_LELA_Kunstwerkscaties meuw_v004.dwg
Xref-KWM_LELA_Kunstwerkscaties bestand_v005.dwg
Xref-DWM_LELA_Recent uitgevoerd_v003.dwg
Xref-TXT_LELA_Verklaringen_v042.dwg
Xref-DWM_LELA_Markeringen_Fase D_v012.dwg
Xref-DWM_LELA_Ontwerp_Fase D_v017.dwg
Xref-OVE_LELA_Wijzigingslijnen_v009.dwg

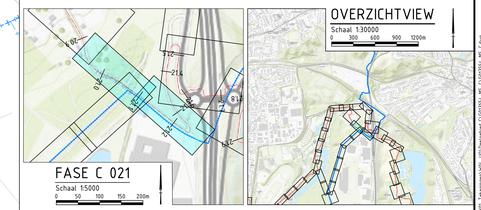

Definitief

Versie	Datum	Omschrijving	Opsteller	Gecontroleerd	Geautoriseerd	Vrijgegeven
4.0	24-08-2023	Vierde uitgave - VTW De Hopel	MaK114	RaVo3	JoGo1	IvMa
3.0	27-03-2023	Derde uitgave - wijz. bebording	MaK114	RaVo3	JoGo1	IvMa
2.0	07-02-2023	Tweede uitgave - div. wijz. mark. & signing	MaK114	RaVo3	JoGo1	IvMa
1.0	15-12-2022	Definitieve versie	MaK114	RaVo3	JoGo1	IvMa

Heijmans Infra BV
Graafsebaan 67
5248 JT Rosmalen
Postbus 380
5240 AJ Rosmalen
T +31 (0)73 543 66 11

heijmans

Parkstadroute
Werkvak 16A - Markering & signing UO
Deelgebied C 'Landgraaf'
Hectometrering 20.95 tot 21.35

Documentsoort	Tekening
Projectnummer	G017554
Schaal	1:200
Formaat	A0
In	29 bladen, blad nr. 21
Gemeten	
Tekeningnummer	G017554-TEK-3559
Versie	4.0

Aansprakelijkheidsbeperking: Heijmans N.V. | Graafseweg 67 | 5248 JT Rosmalen | Postbus 380 | 5240 AJ Rosmalen | T +31 (0)73 543 66 11 | www.heijmans.nl | KvK 16036151