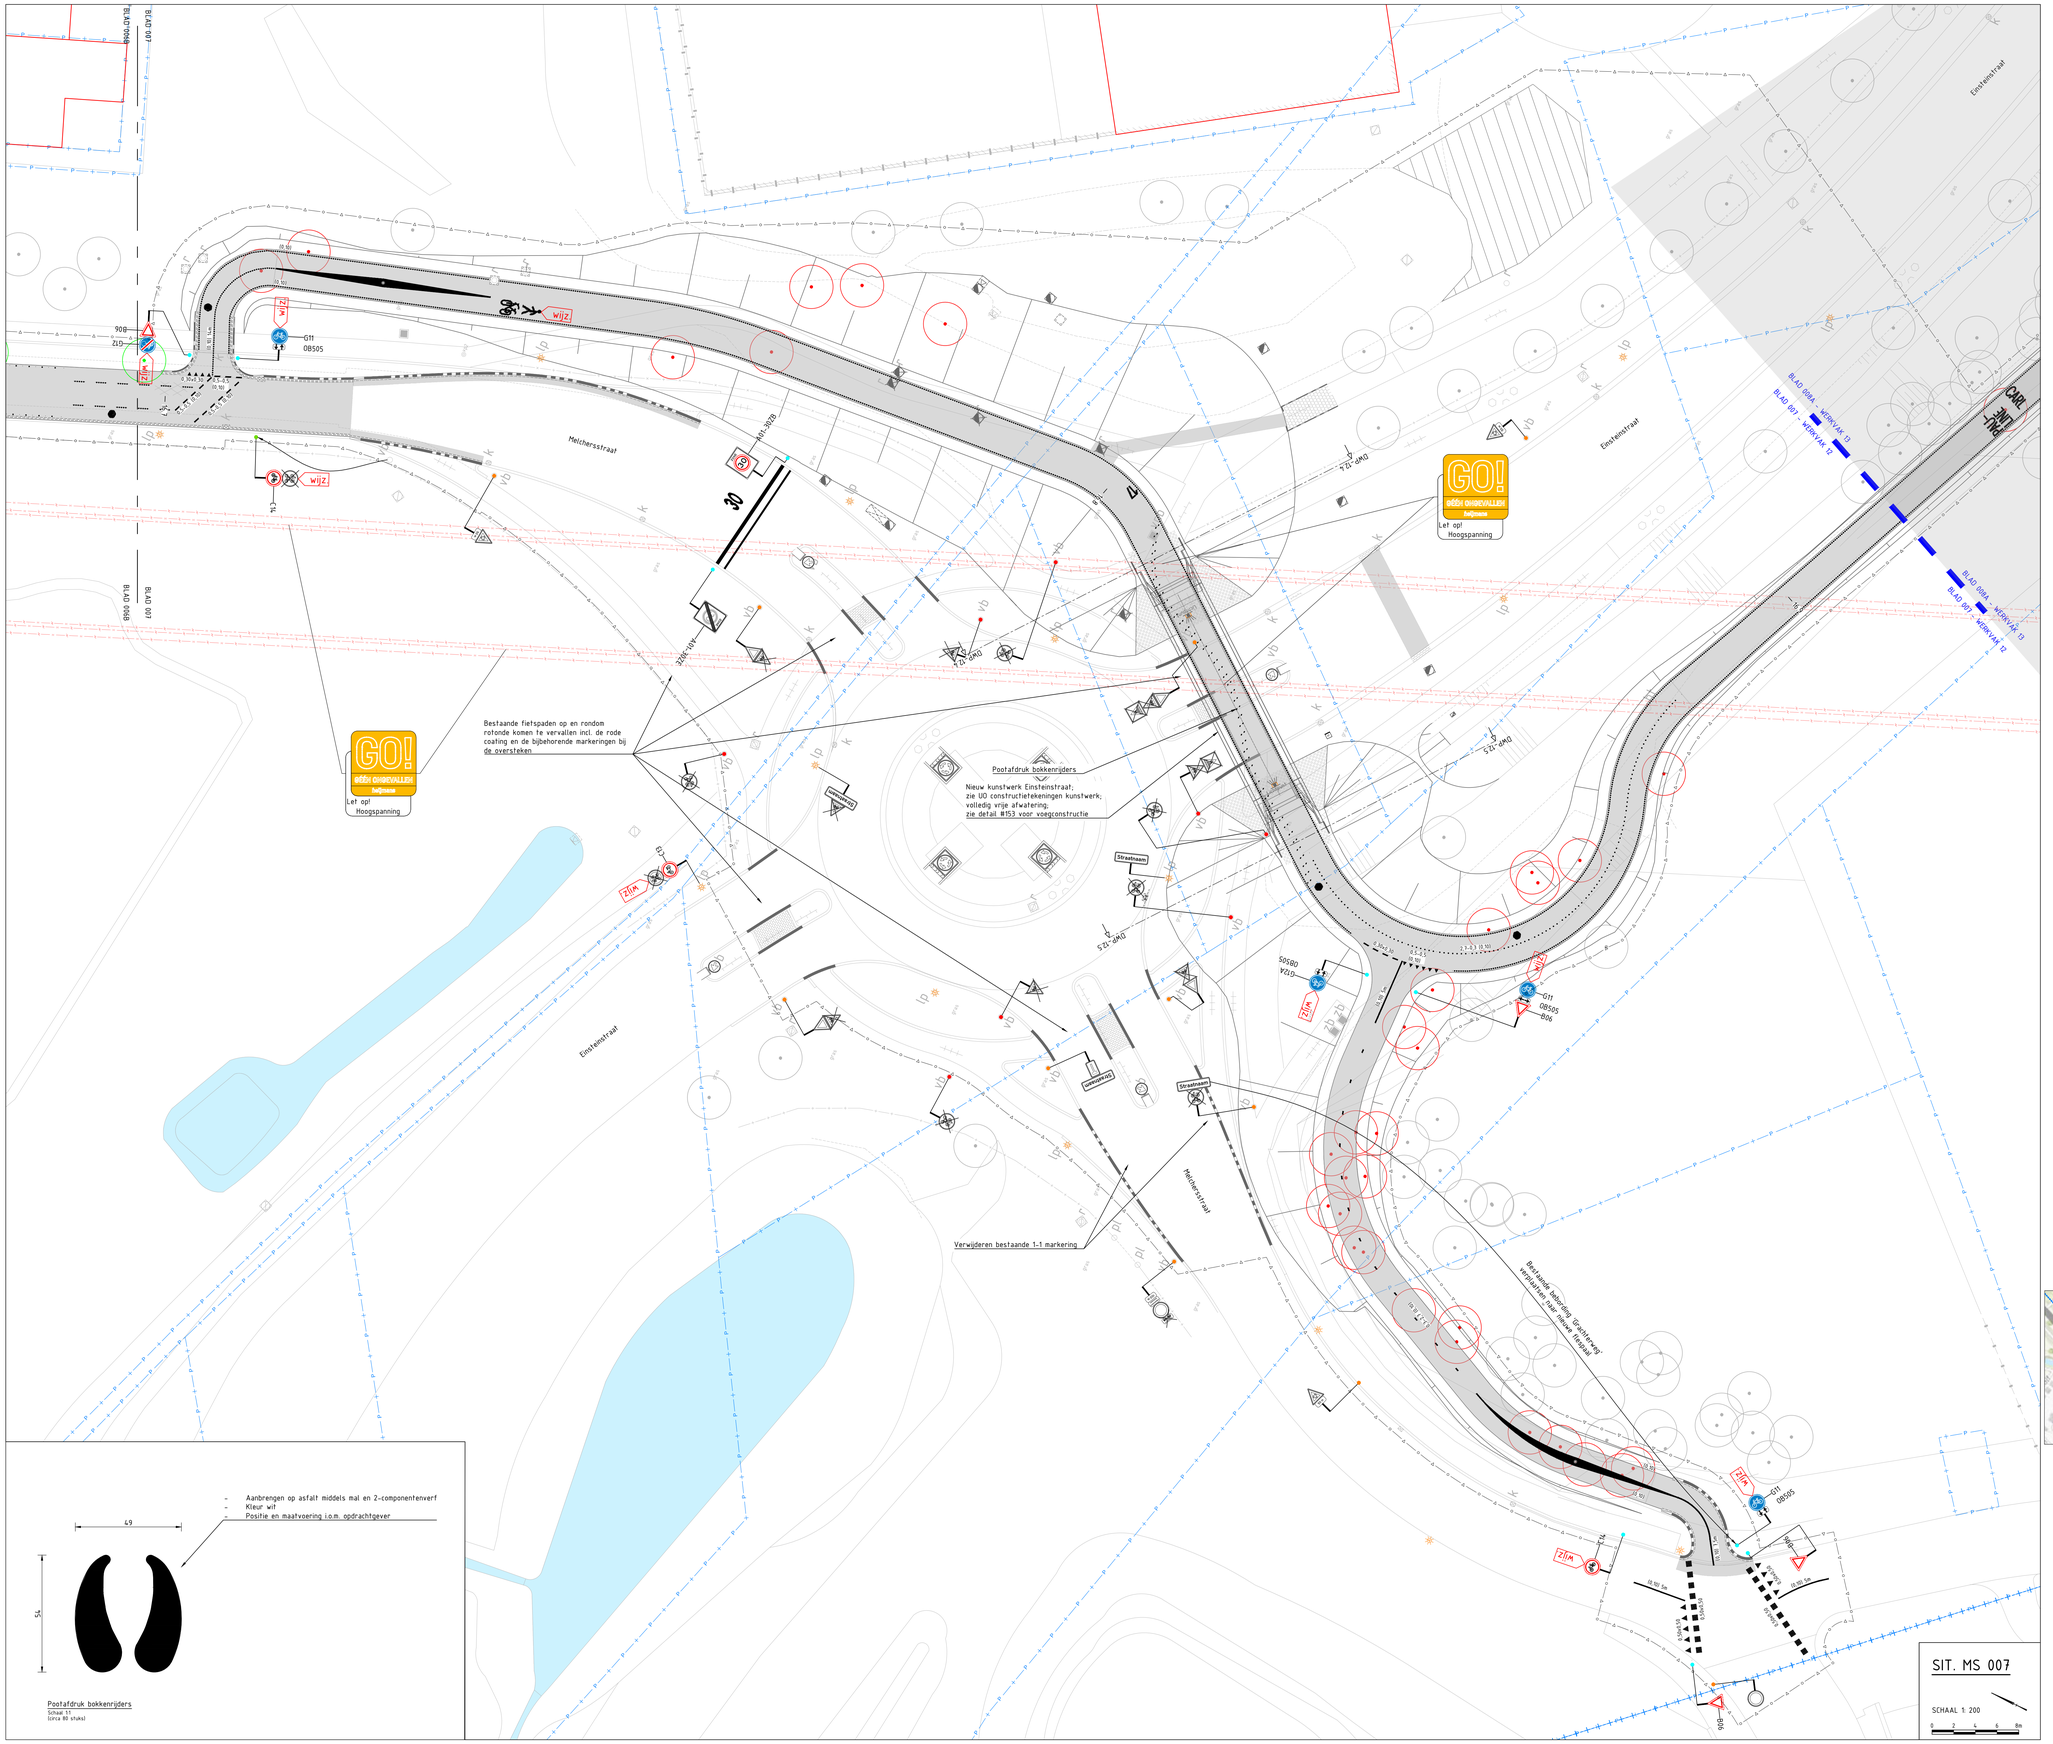

LEGENDA MARKERING & SIGNING

ALGEMEEN

- Werkgrens
- Werkvakgrens
- Nieuw ontwerp
- Bestaande situatie
- Bestaande bebouwing
- Kadastrale grens
- Gemeente grens
- As-built contour
- Afwijkingscontour incl. beschrijving (en inmeting)
- Metrering
- Ontwerp recent uitgevoerd
- Ontwerp derden Geen Parkstadroute scope
- Bestaand wateroppervlak
- Loslooggebied
- Perceel derden
- Locatie dwarsprofiel
- Wijziging t.o.v. vorige versie

MARKERING

- Driehoeksmarkering 0,30x0,30m en 0,50x0,50m type thermoplast (ca. 3mm dik)
- Blokstreep 0,50x0,50m type thermoplast (ca. 3mm dik)
- Blokstreep 0,50x0,50m dotmarkering cf. detail 307
- Markering 0,5–0,5 streep (B,10) type thermoplast (ca. 3mm dik)
- Markering 1-1 streep (B,10) type thermoplast (ca. 3mm dik)
- Markering verkeersdrempel en -plateau cf. detail 190 + 192

Dotmarkering t.g.v. asfaltverharding, cf. detail 302

- Kantmarkering (B,10), dots h.o.h. 40cm
- Kantmarkering (B,10), dots h.o.h. 120cm
- 2,70–0,30 streep (B,10)
- 0,50–0,50 streep (B,10)
- 0,30–2,70 streep (B,10)

Dotmarkering t.g.v. elementenverharding

- Kantmarkering op betontegel, dots h.o.h. 40cm incl. premark sfg 10cm, gebrand i.h.w. of fabriek cf. detail 310
- Kantmarkering op betontegel, dots h.o.h. 120cm incl. premark sfg 10cm, gebrand i.h.w. of fabriek cf. detail 311
- 2,70–0,30 streep (B,10) op betontegel incl. premark sfg 10cm, gebrand i.h.w. of fabriek
- Markering 0,50–0,50 streep (B,10) op betontegel incl. premark sfg 10cm, gebrand i.h.w. of fabriek
- Markering 0,30–2,70 streep (B,10) op betontegel incl. premark sfg 10cm, gebrand i.h.w. of fabriek

- Markering fiets op asfaltverharding cf. detail 303
- Markering bromfiets op asfaltverharding cf. detail 304
- Markering landbouwverkeer op asfaltverharding cf. detail 305
- Markering ruiter op asfaltverharding cf. detail 306
- Markering voetganger op asfaltverharding cf. detail 307
- Markering snelheidsremmer op asfaltverharding cf. detail 308
- Markering verdrijvingsvlak cf. detail 309
- Markering pijlen op asfaltverharding cf. detail 310
- Markering pijlen op elementenverharding cf. detail 311
- Markering zonepoort op asfaltverharding cf. detail 313
- Markering blikseninschicht op asfaltverharding cf. detail 314
- Markering metrering op asfaltverharding; markering POI en concessie namen op asfalt- en elementenverharding cf. detail 315
- Markering metrering op elementenverharding cf. detail 316

BEBORDING

- Bord bevestigd op aan te brengen flespaal cf. detail 320
- Bord bevestigd op bestaande te handhaven flespaal cf. detail 320
- Bord bevestigd op bestaande te verplaatsen flespaal cf. detail 320
- Bord bevestigd aan te verwijderen flespaal cf. detail 320
- Aan te brengen bebording cf. detail 320
- Te handhaven bebording
- Te verwijderen bebording
- Bord bevestigd op aan te brengen lichtmast
- Bord bevestigd op bestaande te handhaven lichtmast
- Bord bevestigd op bestaande te verplaatsen lichtmast
- Bord bevestigd aan te verwijderen lichtmast

GROENPLAN

- Te planten, handhaven of verwijderen boom
- Te planten bosschage

WEGMEUBILAIR / RUIMTERESERVERINGEN

- Aan te brengen lichtmast
- Bestaande lichtmast handhaven
- Bestaande lichtmast verplaatsen
- Te verwijderen lichtmast

ALGEMENE OPMERKINGEN:

- Maten in meters
- Hoogte in meters t.o.v. NAP
- Verwijzing naar bijbehorende tekeningen zie documentenplanning (G017554-MAK-21219)
  - Bovengrondse infra tekening
  - Ondergrondse infra tekening
  - Civiele kunstwerken
  - Dwarsprofielen tekening
  - Detailboek

Let op: Markeringen t.b.v. hectometrering worden na afronden van alle ontwerpvakken op een separate tekening ontworpen

wijz diverse aanpassingen

Xref lijst

Xref-DWM_LELA_Ontwerp_Fase C_v019.dwg
Xref-DWM_LELA_Ontwerp_Derden_v009.dwg
Xref-WMM_LELA_Wegmeubilair_Fase C_v008.dwg
Xref-GTM_LELA_Inmeting + BST_Fase C_v008.dwg
Xref-DWM_LELA_Markeringen_Fase C_v014.dwg
Xref-GZM_LELA_Werkgrens_Fase C_v012.dwg
Xref-RVV_LELA_RVV-Bebordingen_Fase C_v013.dwg
Xref-TXT_LELA_Maatvoering_Fase C_v020.dwg
Xref-BEP_LELA_Bermen plan_v045.dwg
Xref-KAD_LELA_Kadastrale kaart_Fase C_v006.dwg
Xref-GZM_LELA_Grenzen_v003.dwg
Xref-ALH_LELA_Asplacement_v019.dwg
Xref-BEP_LELA_Beplante bomen_v035.dwg
Xref-RLH_LELA_Riolering_Fase C_v012.dwg
Xref-OVE_LELA_Keyplan-Bladverdeling_Fase A-E 1 op 200_v024.dwg
Xref-OZM_LELA_Patch Werkvakken_v011.dwg
Xref-TXT_LELA_Overspronkelen_Fase C_v010.dwg
Xref-DWM_LELA_Markeringen_Fase B_v016.dwg
Xref-DWM_LELA_Markeringen_Fase D_v016.dwg
Xref-DWM_LELA_Ontwerp_Fase B_v019.dwg
Xref-KWM_LELA_Kunstwerklocaties nieuw_v004.dwg
Xref-KWM_LELA_Kunstwerklocaties bestaand_v005.dwg
Xref-DWM_LELA_Recent uitgevoerd_v003.dwg
Xref-TXT_LELA_Verklaringen_v039.dwg
Xref-DWM_LELA_Markeringen_Fase C_v011.dwg
Xref-DWM_LELA_Ontwerp_Fase D_v015.dwg
Xref-OVE_LELA_Wijzingsplan_v001.dwg

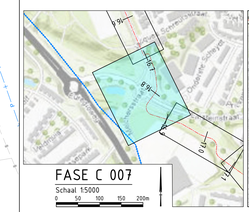

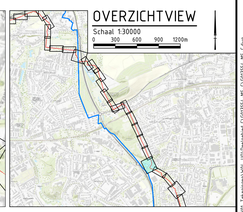

Definitief

Versie	Datum	Omschrijving	Opsteller	Gecontroleerd	Geautoriseerd	Vrijgegeven
3.0	02-05-2023	Derde uitgave – wijz. bebording & signing	MaKl14	RaVo3	JoGo1	IvMa
2.0	28-03-2023	Tweede uitgave – pootafdruk bokkenrijders	MaKl14	RaVo3	JoGo1	IvMa
1.0	08-02-2023	Definitieve versie	MaKl14	RaVo3	JoGo1	IvMa

Heijmans Infra BV
Graafsebaan 67, 5248 JT Rosmalen
Postbus 380, 5240 AJ Rosmalen
T +31 (0)73 543 66 11

Documentsoort	Tekening
Projectnummer	G017554
Schaal	1:200
Formaat	A0
In	29 bladen, blad nr. 7
Gemeten	
Tekeningnummer	G017554-TEK-3545
Versie	3.0

Parkstadroute
Werkvak 12 – Markering & signing UO
Deelgebied C 'Landgraaf'
Hectometrering 16.70 tot 16.91

Bestandsnaam: X:\Infra\Projecten\G017554_G3500_Landgraaf_Fase_C_UO\07_Ontwerp\04_Uitvoeringsfase\01_Definitief\G017554-MAK-G017554-3545.dwg